


Informationsblock lt. A6250-2

Aufnahmeart	3D
Aufnahmezeitraum	06.07.2023
CAD_Anwendung	RiScan Pro / RiPANO / PointCab / AutoCAD
Aufnahmedichte	F
Messgenauigkeit	gemäß ÖNORM A6250-2
Messmethode	3D Laserscan, GPS-Vermessung
Darstellungsdichte	F
Technische_Qualifikation	A-6240 2 (lt. 6250-2)
Verfasser_in	SAS

Wortkommentar

- Die Bildpläne der Dachhaut verlaufen parallel zur entsprechenden Sparrenlage.
- Im Gegensatz zu den Innenansichten handelt es sich um eine Orthogonalprojektion der Dachhaut, die absoluten Höhen stimmen daher nicht mit den Zeichnungen überein.
- Die angebene Länge entspricht daher nicht der Firsthöhe, sondern gibt die tatsächliche Bauteillänge des Dachs an.


Orthogonalprojektion
Schnittführung M 1:200

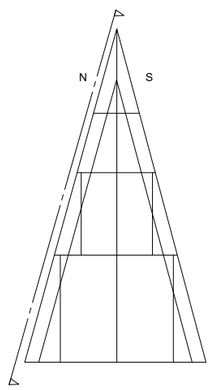

M 1:50 0 1 5 m

TURMHELM SPITZ

KIRCHENPLATZ 12, 3620 SPITZ

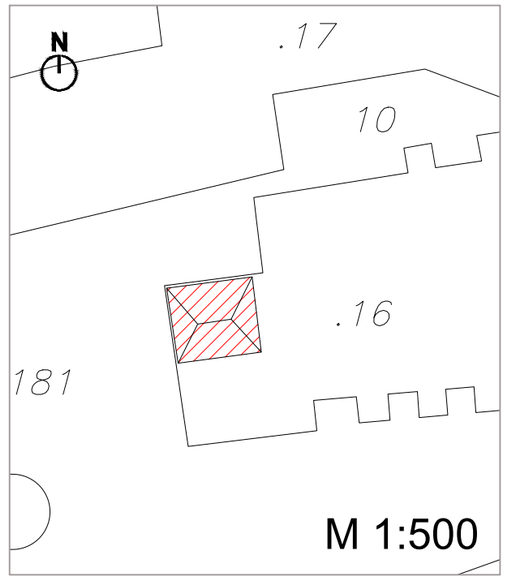

Bestandsplan
Schnittlinie || Dachhaut
Bildplan Nord Aussen

MASSSTAB	**1:50**
PLANNUMMER	**24.THSP.B.NA-1**
BLATTGRÖSSE	A3
PLANAUSFERTIGUNG	09.02.2024
AUFNAHMEZEITRAUM	Juli 2023
KOORDINATENSYSTEM	GKM 34
HÖHENSYSTEM	± 0,00=222,9 M.Ü.D.M.
AUFTRAGGEBER	Diözese St. Pölten Domplatz 1, 3100 St. Pölten

EKG BAUKULTUR

EKG Baukultur Ziviltechniker GmbH
A-1040 Wien, Alpenmilchzentrale Viktorgasse 22
tel +43.1.20 86 286

Niederlassungen
D-Lüdenscheid, Niederwehberg 15, tel +49.2351. 89 48 072
A-Feldkirch, Schubertplatz 1, tel +43.1.20 86 286

www.ekg-baukultur.com