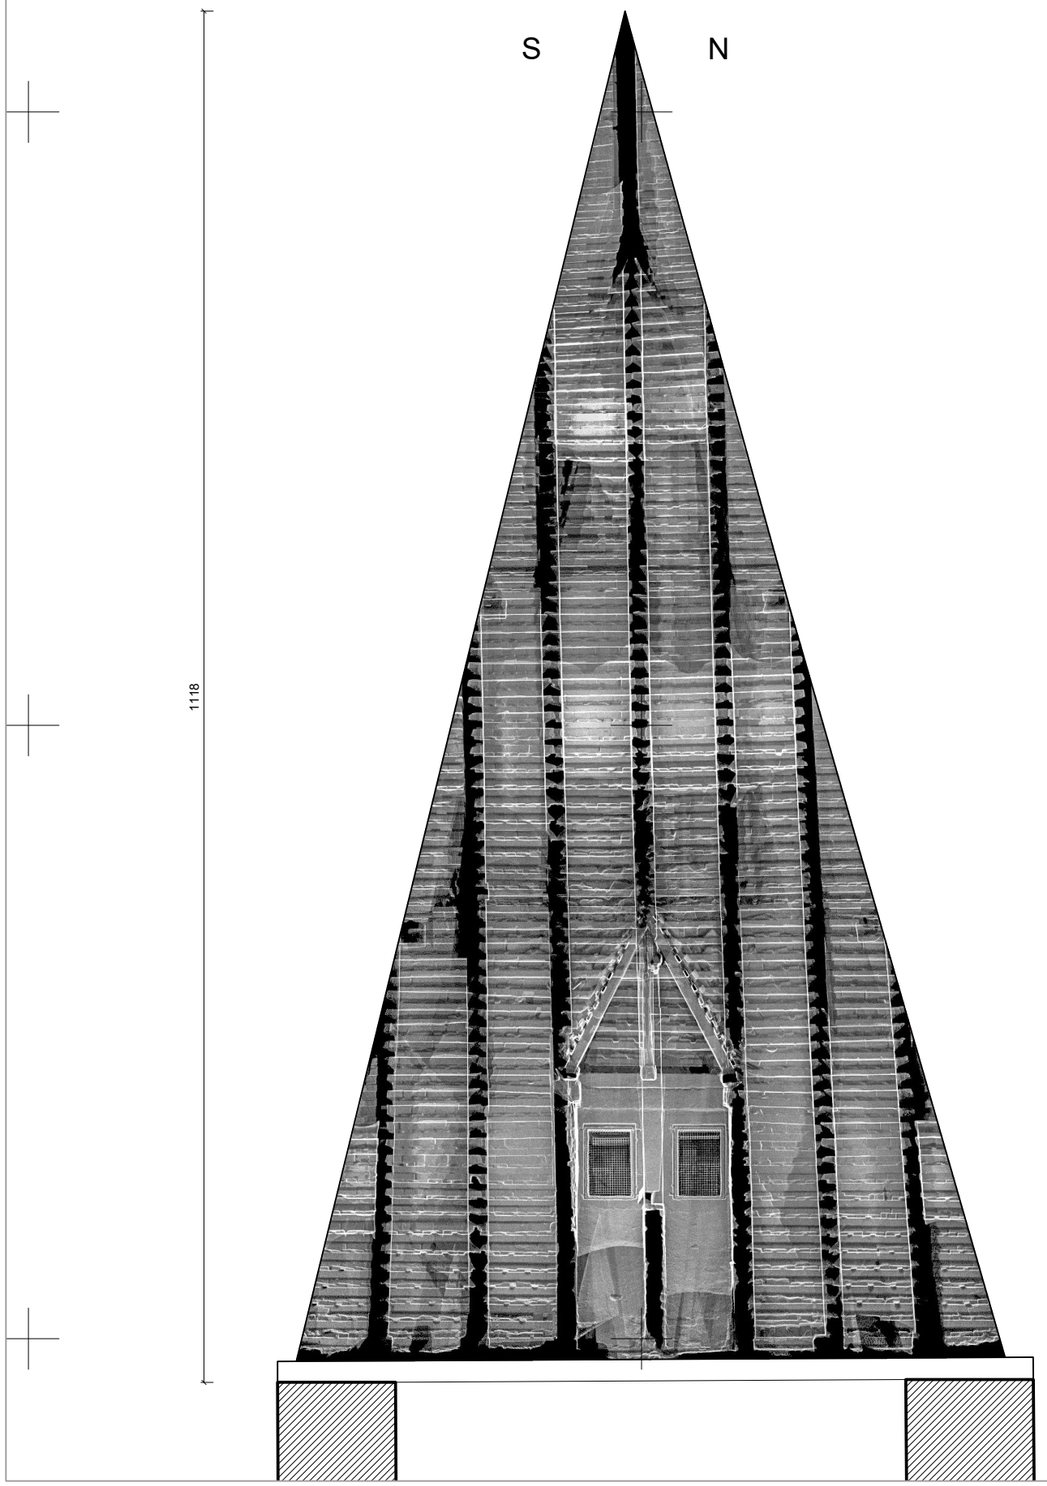



M 1:50 0 1 5 m


Informationsblock lt. A6250-2

| | |
|---|---|
| Aufnahmeart | 3D |
| Aufnahmezeitraum | 06.07.2023 |
| CAD_Anwendung | RiScan Pro / RiPANO / PointCab / AutoCAD |
| Aufnahmedichte | F |
| Messgenauigkeit | gemäß ÖNORM A6250-2 |
| Messmethode | 3D Laserscan, GPS-Vermessung |
| Darstellungsdichte | F |
| Technische_Qualifikation | A-6240 2 (lt. 6250-2) |
| Verfasser_in | SAS |

Wortkommentar


- Die Bildpläne der Dachhaut verlaufen parallel zur entsprechenden Sparrenlage.
- Im Gegensatz zu den Innenansichten handelt es sich um eine Orthogonalprojektion der Dachhaut, die absoluten Höhen stimmen daher nicht mit den Zeichnungen überein.
- Die angebene Länge entspricht daher nicht der Firsthöhe, sondern gibt die tatsächliche Bauteillänge des Dachs an.

Orthogonalprojektion
Schnittführung M 1:200

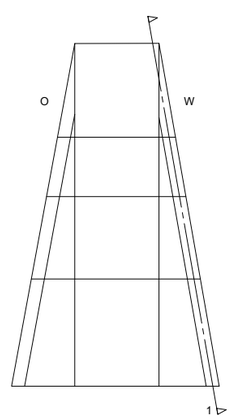


# TURMHELM SPITZ

**KIRCHENPLATZ 12, 3620 SPITZ**

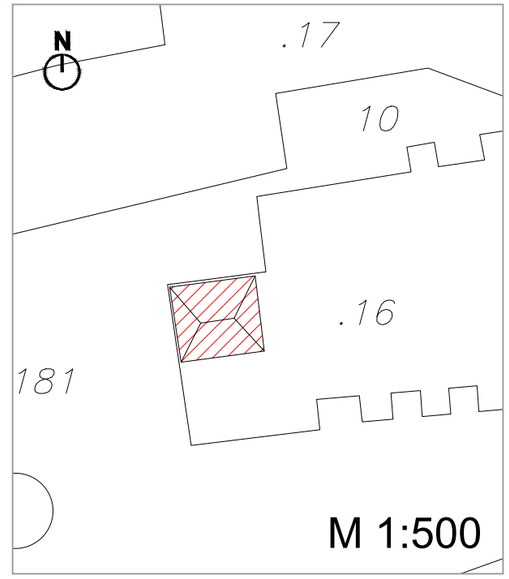


## Bestandsplan
## Schnittlinie || Dachhaut
## Bildplan West Innen

| | |
|---|---|
| **MASSSTAB** | **1:50** |
| **PLANNUMMER** | **24.THSP.B.WI-1** |

| | |
|---|---|
| BLATTGRÖSSE | A3 |
| PLANAUSFERTIGUNG | 09.02.2024 |
| AUFNAHMEZEITRAUM | Juli 2023 |
| KOORDINATENSYSTEM | GKM 34 |
| HÖHENSYSTEM | ± 0,00=222,9 M.Ü.D.M. |
| AUFTRAGGEBER | Diözese St. Pölten<br>Domplatz 1, 3100 St. Pölten |

EKG BAUKULTUR

EKG Baukultur Ziviltechniker GmbH
A-1040 Wien, Alpenmilchzentrale Viktorgasse 22
tel +43.1.20 86 286

Niederlassungen
D-Lüdenscheid, Niederwehberg 15, tel +49.2351. 89 48 072
A-Feldkirch, Schubertplatz 1, tel +43.1.20 86 286

www.ekg-baukultur.com