HELYISÉGLISTA

| sorszám | helyiség neve | terület | kerület | padlóburkolat | mennyezet típusa | belmagasság | álmennyezet típusa | álm. alsó sík | tűzszakasz | felületképzés | falburkolat |
|---|---|---|---|---|---|---|---|---|---|---|---|
| 1.1 | Medgyaszay-lépcsőház | 45,61 | 41,51 | meglévő felújítandó helyszíni műkő lépcső/meglévő terrazzó burkolat (PA-04-03-A-2, B-2) | tükrös kialakítású síkfödém | bm= 3,10-3,28 | - | - | Tűzszakasz 5 | Festés (FF-01-02, FF-01-13-C ; ME-01-02-C) | - |
| 1.2 | Közlekedő | 22,87 | 24,78 | parketta (PA-01-10-C-2) | tükrös kialakítású síkfödém | bm= 3,12 | - | - | Tűzszakasz 5 | Festés (FF-01-07, FF-01-13-E ; ME-01-02-C) | dikroikus üvegfólia (FA-02-07) |
| 1.3 | Igazgatói tárgyaló | 24,2 | 21,11 | parketta (PA-01-10-C-2) | feltehetően poroszsüveg födém | bm= ~3,12 | - | - | Tűzszakasz 5 | Festés (FF-01-07, FF-01-13-E ; ME-01-02); Tapéta (FF-02-11) | táblás tölgy burkolat (FA-01-14-A,B) |
| 1.3E | Erkély | 63,81 | 39,87 | Műkő lapburkolat | - | | - | | – | | - |
| 1.4 | Közlekedő | 8,78 | 12,57 | parketta (PA-01-10-C-2) | tükrös síkmennyezet | bm= 3,12 | | - | Tűzszakasz 4 | Festés (FF-01-07, FF-01-13-E ; ME-01-02-C) | - |
| 1.5 | Mosdó | 2,22 | 6,54 | 60x60-as hidegburkolat (PA-04-18-B) | mennyezet nem feltárt | bm= 2,89 | mon imp gk álmennyezet (ME-03-01-B) | ás= 2,70 | Tűzszakasz 4 | Festés (FF-01-02 ; ME-01-02) | 10x10 hidegburkolat (FA-02-06), 10x10 színes hidegburkolat (FA-02-06-F,G) |
| 1.6 | Főig. hely. titkársága | 39,59 | 44,12 | parketta (PA-01-10-C-2) | meglévő teknőboltozat | bm=2,94-3,04 | - | - | Tűzszakasz 4 | Festés (FF-01-07, FF-01-13-E ; ME-01-02-C) | táblás tölgy burkolat (FA-01-14-A,B) |
| 1.7 | WC | 1,68 | 5,3 | 60x60-as hidegburkolat (PA-04-18-B) | mennyezet nem feltárt | bm= 2,89 | mon imp gk álmennyezet (ME-03-01-B) | ás= 2,70 | Tűzszakasz 4 | Festés (FF-01-02 ; ME-01-02) | 10x10 hidegburkolat (FA-02-06) |
| 1.8 | Főigazgató helyettes titkárság | 20,68 | 22,62 | parketta (PA-01-10-C-2) | meglévő teknőboltozat | bm= 2,94-3,04 | - | - | Tűzszakasz 4 | Festés (FF-01-13-E ; ME-01-02-C) | táblás tölgy burkolat (FA-01-14-A,B) |
| 1.9 | Főigazgató helyettes titkárság | 19,97 | 22,23 | parketta (PA-01-10-C-2) | meglévő teknőboltozat | bm= 2,94-3,04 | - | - | Tűzszakasz 4 | Festés (FF-01-13-E ; ME-01-02-C) | táblás tölgy burkolat (FA-01-14-A,B) |
| 1.11 | Vezetői iroda | 59,25 | 32,51 | parketta (PA-01-10-C-2) | meglévő tükrös mennyezet | bm= 4,10 | új álmennyezeti díszítés (ME-01-02-D) | as= 4,10 | Tűzszakasz 4 | Festés (FF-01-07; ME-01-02); Tapéta (FF-02-10) | |
| 1.12 | Közlekedő | 9,35 | 14,05 | meglévő, felújítandó műkő lapburkolat (PA-04-02-A-2) | poroszsüveg födém | bm= 3,10 (poroszsüveg fö. I-ger. a.s. 3,16) | mon. gk. takarás (ME-03-03-C) | ás= 2,74 | Tűzszakasz 5 | Festés (FF-01-13-A ; ME-01-02) | - |
| 1.13 | Igazgatói folyosó | 45,93 | 54,92 | meglévő, felújítandó műkő lapburkolat (PA-04-02-A-2) | tükrös sík mennyezet / dongaboltozat | bm= 3,06 / 2,98-3,19 | mon. gk. takarás (ME-03-03-A) | ás= 2,74 | Tűzszakasz 5 | Festés (FF-01-13-A, FF-01-13-G ; ME-01-10-A) | elemes burkolat (FA-01-12-C) |
| 1.14 | Igazgatói teakonyha | 17,56 | 21,24 | műgyanta (PA-02-02-B) | poroszsüveg födém / monolit vb. födém | bm= ~3,07 | mon. gk. álm. (ME-03-01-A) | ás= 2,85 | Tűzszakasz 5 | Festés (FF-01-02 ; ME-01-02) | - |
| 1.15 | Főzene igazgatói titkárság | 22,5 | 20,02 | parketta (PA-01-10-C-4) | poroszsüveg födém | bm= ~3,07 | - | - | Tűzszakasz 5 | Festés (FF-01-13-C ; ME-01-02) | - |
| 1.16 | Főzene igazgató | 23,6 | 19,54 | parketta (PA-01-10-C-4) | poroszsüveg födém | bm= ~3,07 | - | - | Tűzszakasz 5 | Festés (FF-01-13-C ; ME-01-02) | - |
| 1.17 | Műszaki igazgatói titkárság | 20,32 | 18,51 | parketta (PA-01-10-C-4) | poroszsüveg födém | bm= ~3,07 | - | - | Tűzszakasz 5 | Festés (FF-01-13-C ; ME-01-02) | - |
| 1.18 | Műszaki igazgató | 14,74 | 16,69 | parketta (PA-01-10-C-4) | poroszsüveg födém | bm= ~3,07 | - | - | Tűzszakasz 5 | Festés (FF-01-13-C ; ME-01-02) | - |
| 1.19A | Sztáröltöző | 17,11 | 20,2 | parketta (PA-01-10-D-2) | poroszsüveg födém | bm= ~3,07 | - | - | Tűzszakasz 5 | Festés (FF-01-13-B ; ME-01-02) | elemes acélburkolat (FA-01-13-C) |
| 1.19B | Sztáröltöző zuhanyzó | 3,38 | 8,27 | 60x60-as hidegburkolat (PA-04-18-D) | poroszsüveg födém | bm= ~3,07 | mon. imp. gk. álm. (ME-03-01-B) | ás= 2,70 | Tűzszakasz 5 | Festés (FF-01-02 ; ME-01-02) | 60x60-as greslap falburkolat (FA-02-08-A) |
| 1.20 A | Közlekedő | 12,85 | 17,72 | meglévő, felújítandó műkő lapburkolat (PA-04-02-A-2) | dongaboltozat | bm= 2,98-3-19 | mon. gk. takarás (ME-03-03-C) | ás= 2,74 | Tűzszakasz 5 | Festés (FF-01-13-A ; ME-01-02) | - |
| 1.20B | Hajós u. hátsó lépcsőház | 21,64 | 28,74 | meglévő felújítandó helyszíni műkő lépcső (PA-04-03-A-2, B-2) | tükrös kialakítású síkfödém | bm= 3,10 (közbenső pihenő) | - | - | Tűzszakasz 5 | Festés (FF-01-13-A, FF-01-13-C ; ME-01-02) | - |
| 1.21 | Előtér | 6,27 | 11,17 | meglévő, felújítandó műkő lapburkolat (PA-04-02-A-2) | monolit vb födém | bm= 3,29 | - | - | Tűzszakasz 5 | Festés (FF-01-13-A ; ME-01-02) | elemes burkolat (FA-01-12-C) |
| 1.22 | Wc | 2 | 5,73 | 60x60-as hidegburkolat (PA-04-18-B) | monolit vb födém | bm= ~2,98-3,19 | mon. imp. gk. álm. (ME-03-01-B) | ás= 2,70 | Tűzszakasz 5 | Festés (FF-01-02 ; ME-01-02) | 10x10 csempe burkolat (FA-02-06); 10x10-es Színes csempeburkolat (FA-02-06-F,G) |
| 1.23 | Takarítószer tároló | 2,76 | 6,7 | 10x10-es hidegburkolat (PA-04-17) | monolit vb. födém | bm= 3,30 | - | - | Tűzszakasz 5 | Festés (FF-01-13-A ; ME-01-02) | 10x10 hidegburkolat (FA-02-07) |
| 1.24 | Előtér | 5,55 | 9,96 | meglévő, felújítandó műkő lapburkolat (PA-04-02-A) | monolit vb. födém | bm= 3,30 | - | - | Tűzszakasz 5 | Festés (FF-01-13-A ; ME-01-02) | elemes burkolat (FA-01-12-C) |
| 1.25 | Lépcsőtér | 11,69 | 16,39 | meglévő, felújítandó műkő lapburkolat (PA-04-02-A-2) | dongaboltozat | bm= 3,02-3,17 | mon. gk. takarás (ME-03-03-C) | ás= 2,74 | Tűzszakasz 5 | Festés (FF-01-13-A ; ME-01-02) | - |
| 1.26 | Dalszínház u. hátsó lépcsőház | 21,58 | 28,71 | meglévő felújítandó helyszíni műkő lépcső (PA-04-03-A-2, B-2) | tükrös kialakítású síkfödém | bm= 3,10 (közbenső pihenő) | - | - | Tűzszakasz 5 | Festés (FF-01-13-A, FF-01-13-C ; ME-01-02-C) | - |
| 1.27 | Női énekkari öltöző előtér | 4,22 | 8,26 | meglévő, felújítandó műkő lapburkolat (PA-04-02-A-2) | dongaboltozat | bm= ~3,02-3,17 | mon. gk. takarás (ME-03-03-A) | ás= 2,74 | Tűzszakasz 5 | Festés (FF-01-13-A ; ME-01-10-A) | - |
| 1.28 | Női énekkari öltöző | 91,86 | 59,65 | parketta (PA-01-10-D) | feltehetően poroszsüveg födém | bm= 3,07-3,14 | mon gk perforált álmennyezet (ME-04-06) | ás= 2,77 | Tűzszakasz 5 | Festés (FF-01-02 ; ME-01-02) | elemes burkolat (FA-01-13-G) |
| 1.29 | Női mosdó | 9,12 | 15,44 | 60x60-as hidegburkolat (PA-04-18-A) | poroszsüveg födém | bm= 3,07-3,14 | rácsos fém álmennyezet (ME-02-07) | ás= 2,30 | Tűzszakasz 5 | Festés (FF-01-02 ; ME-01-02) | 10x10-es csempeburkolat (FA-02-06);10x10-es Színes csempeburkolat (FA-02-06-B); 10x10-es Színes csempeburkolat (FA-02-06-B,C) |
| 1.30 | Női WC | 10,47 | 13,02 | 60x60-as hidegburkolat (PA-04-18-A) | poroszsüveg födém | bm= 3,07-3,14 | rácsos fém álmennyezet (ME-02-07) | ás= 2,60 | Tűzszakasz 5 | Festés (FF-01-02 ; ME-01-02) | 10x10-es csempeburkolat (FA-02-06) |
| 1.31 | Női zuhanyzó | 9,89 | 13,34 | 60x60-es hidegburkolat (PA-04-18-D) | poroszsüveg födém | bm= 3,07-3,14 | rácsos fém álmennyezet (ME-02-07) | ás= 2,60 | Tűzszakasz 5 | Festés (FF-01-02 ; ME-01-02) | 10x10-es csempeburkolat (FA-02-06);10x10-es Színes csempeburkolat (FA-02-06-B); 10x10-es Színes csempeburkolat (FA-02-06-B,C) |
| 1.32 | Női énekkari öltöző folyosó | 46,4 | 60,27 | Elemes műkőlap (PA-04-02-B-2) | dongaboltozat | bm= ~3,02-3,17 | mon. gk. takarás (ME-03-03-A) | ás= 2,74 | Tűzszakasz 5 | Festés (FF-01-13-A ; ME-01-10-A) | - |
| 1.33 | Munkapódium | 19,19 | 21,66 | Meglévő, fekete színpadi fapadló felújítása (PA-01-08-B) | Acélgerenda/színpadi fapadló | bm= 2,32 | - | | Tűzszakasz 1 | Festés FF-01-02-A, ME-01-06D | - |
| 1.34 | Munkapódium | 20,75 | 21,86 | Meglévő, fekete színpadi fapadló felújítása (PA-01-08-B) | Acélgerenda/színpadi fapadló | bm= 2,32 | - | | Tűzszakasz 1 | Festés FF-01-02-A, ME-01-06D | - |
| 1.35 | Közlekedő | 12,67 | 26,64 | Új tölgyfa parketta műemléki terekbe (PA-01-04) | Síkfödém, körbefutó tagozat (ME-01-02) | bm= 3,00 | - | | Tűzszakasz 4 | Festés (FF-01-02-B, ME-01-02) | - |
| 1.36 | Páholy | 12,85 | 16,01 | Új tölgyfa parketta műemléki terekbe (PA-01-04) | Boltozat (ME-05-01) | bm= 3,01/5,43 | - | | Tűzszakasz 4 | Festés (FF-01-06), műemléki mennyezet tisztítása, restaurálása (ME-05-01) | - |
| 1.37 | Közlekedő | 70,69 | 76,05 | Csaphornyos parketta (PA-01-04) | Festett síkfödém, körbefutó tagozat | bm=2,68/3,01 | Rabic álmennyezet | ás= 2,68/3,01 | Tűzszakasz 4 | Restaurálás, festés (FF-01-06, FF-01-09, FF-01-20, ME-01-02-C, ME-05-01) | Tölgyfa falburkolat felújítása (FA-01-07) |
| 1.38 | Páholy | 5,32 | 11,47 | Új tölgyfa parketta műemléki terekbe (PA-01-04) | Tükrös boltozat (ME-05-01) | bm=2,42/3,02, 2,88 | - | | Tűzszakasz 4 | Új falikárpit (FF-02-02-A), műemléki mennyezet tisztítása, restaurálása (ME-05-01) | HDF lap akusztikai erősítés, és díszítősáv lábazati zóna (FF-02-02-C) |
| 1.39 | Páholy | 6,66 | 11,4 | Új tölgyfa parketta műemléki terekbe (PA-01-04) | Tükrös boltozat (ME-05-01) | bm=2,42/3,02, 2,88 | - | | Tűzszakasz 4 | Új falikárpit (FF-02-02-A), műemléki mennyezet tisztítása, restaurálása (ME-05-01) | HDF lap akusztikai erősítés, és díszítősáv lábazati zóna (FF-02-02-C) |
| 1.40 | Páholy | 5,31 | 10,18 | Új tölgyfa parketta műemléki terekbe (PA-01-04) | Tükrös boltozat (ME-05-01) | bm=2,42/3,02, 2,88 | - | | Tűzszakasz 4 | Új falikárpit (FF-02-02-A), műemléki mennyezet tisztítása, restaurálása (ME-05-01) | HDF lap akusztikai erősítés, és díszítősáv lábazati zóna (FF-02-02-C) |
| 1.41 | Páholy | 5,6 | 14,48 | Új tölgyfa parketta műemléki terekbe (PA-01-04) | Tükrös boltozat (ME-05-01) | bm=2,42/3,02, 2,88 | - | | Tűzszakasz 4 | Új falikárpit (FF-02-02-A), műemléki mennyezet tisztítása, restaurálása (ME-05-01) | HDF lap akusztikai erősítés, és díszítősáv lábazati zóna (FF-02-02-C) |
| 1.42 | Páholy | 5,93 | 15,65 | Új tölgyfa parketta műemléki terekbe (PA-01-04) | Tükrös boltozat (ME-05-01) | bm=2,42/3,02, 2,88 | - | | Tűzszakasz 4 | Új falikárpit (FF-02-02-A), műemléki mennyezet tisztítása, restaurálása (ME-05-01) | HDF lap akusztikai erősítés, és díszítősáv lábazati zóna (FF-02-02-C) |
| 1.43 | Páholy | 6,51 | 16,28 | Új tölgyfa parketta műemléki terekbe (PA-01-04) | Tükrös boltozat (ME-05-01) | bm=2,42/3,02, 2,88 | - | | Tűzszakasz 4 | Új falikárpit (FF-02-02-A), műemléki mennyezet tisztítása, restaurálása (ME-05-01) | HDF lap akusztikai erősítés, és díszítősáv lábazati zóna (FF-02-02-C) |
| 1.44 | Páholy | 6,81 | 17,2 | Új tölgyfa parketta műemléki terekbe (PA-01-04) | Tükrös boltozat (ME-05-01) | bm=2,42/3,02, 2,88 | - | | Tűzszakasz 4 | Új falikárpit (FF-02-02-A), műemléki mennyezet tisztítása, restaurálása (ME-05-01) | HDF lap akusztikai erősítés, és díszítősáv lábazati zóna (FF-02-02-C) |
| 1.45 | Páholy | 6,43 | 11,33 | Új tölgyfa parketta műemléki terekbe (PA-01-04) | Tükrös boltozat (ME-05-01) | bm=2,42/3,02, 2,88 | - | | Tűzszakasz 4 | Új falikárpit (FF-02-02-A), műemléki mennyezet tisztítása, restaurálása (ME-05-01) | HDF lap akusztikai erősítés, és díszítősáv lábazati zóna (FF-02-02-C) |
| 1.46 | Páholy | 7,21 | 15,31 | Új tölgyfa parketta műemléki terekbe (PA-01-04) | Tükrös boltozat (ME-05-01) | bm=2,42/3,02, 2,88 | - | | Tűzszakasz 4 | Új falikárpit (FF-02-02-A), műemléki mennyezet tisztítása, restaurálása (ME-05-01) | HDF lap akusztikai erősítés, és díszítősáv lábazati zóna (FF-02-02-C) |
| 1.47 | Páholy | 7,1 | 16,7 | Új tölgyfa parketta műemléki terekbe (PA-01-04) | Tükrös boltozat (ME-05-01) | bm=2,42/3,02, 2,88 | - | | Tűzszakasz 4 | Új falikárpit (FF-02-02-A), műemléki mennyezet tisztítása, restaurálása (ME-05-01) | HDF lap akusztikai erősítés, és díszítősáv lábazati zóna (FF-02-02-C) |
| 1.48 | Páholy | 10,04 | 14,68 | Versailles-i tölgyfa parketta műemléki terekbe (PA-01-04-B) | Tükrös boltozat (ME-05-01) | bm=2,42/3,02, 2,88 | - | | Tűzszakasz 4 | Új falikárpit (FF-02-02-A), műemléki mennyezet tisztítása, restaurálása (ME-05-01) | - |
| 1.51 | Férfi WC | 6,55 | 11,94 | Gres lapburkolat (PA-04-05) | - | bm= 2,95 | Új mon. gk. álm. (ME-03-01-B) | ás= 2,60 | Tűzszakasz 4 | Festés (ME-01-02-B), színezett vékony vakolat (FF-01-12) | Fali kő (FK-1, FK-3), fali greslapburkolat (FG-2) |
| 1.52 | Női WC | 7,26 | 12,19 | Gres lapburkolat (PA-04-05) | - | bm= 2,95 | Új mon. gk. álm. (ME-03-01-B) | ás= 2,60 | Tűzszakasz 4 | Festés (ME-01-02-B), színezett vékony vakolat (FF-01-12) | Fali kő (FK-2, FK-3), fali greslapburkolat (FG-2) |
| 1.53 | Lépcsőtér | 23,56 | 29,77 | Kemény mészkő lépcső (PA-04-11) | Festett ferde síkfödém/körbefutó tagozat | bm= 2,94-3,37 | - | | Tűzszakasz 4 | Restaurálás, festés (FF-01-06, FF-01-20, ME-05-01) | Meglévő tölgyfa falburkolat |
| 1.54 | Előtér | 40,07 | 47,26 | Márvány kismozaik (PA-04-13) | Festett, aranyozott | bm= 3,10 | - | | Tűzszakasz 4 | | Csónaklakkos műmárvány helyreállítása (FF-01-11) és meglévő falábazat |
| 1.55 | Vörös szalon | 80,14 | 41,85 | Táblás intarziás parketta (PA-01-11) | Boltozott, festett | bm= 7,80 | - | | Tűzszakasz 4 | | Új falikárpit (FF-02-07), Tölgyfa falburkolat javítása (FA-01-07-B) |
| 1.56 | Díszpáholy előtér | 9,99 | 14,82 | Új tölgyfa parketta műemléki terekbe (PA-01-04) | Kazettás fa mennyezet felújítása (ME-05-03) | bm= 3,06 | - | | Tűzszakasz 4 | Tölgyfa falburkolat felújítása (FA-01-07) | - |
| 1.57 | Raktár | 2,85 | 6,95 | Új tölgyfa parketta műemléki terekbe (PA-01-04) | Festett síkmennyezet bordűrrel, megmaradó | bm= 3,06 | - | | Tűzszakasz 4 | Festés (FF-01-02) | - |
| 1.58 | Raktár | 2,87 | 6,98 | Új tölgyfa parketta műemléki terekbe (PA-01-04) | Festett síkmennyezet bordűrrel, megmaradó | bm= 3,06 | - | | Tűzszakasz 4 | Festés (FF-01-02) | - |
| 1.60 | Díszpáholy | 14,01 | 21,35 | Versailles-i tölgyfa parketta műemléki terekbe (PA-01-04-B) | Síkfödém, boltozat (ME-05-01) | bm= 3,05/5,25 | - | | Tűzszakasz 4 | Új falikárpit (FF-02-02-A), műemléki mennyezet tisztítása, restaurálása (ME-05-01) | - |
| 1.61 | Előtér | 37,45 | 42,23 | Márvány kismozaik (PA-04-13) | Festett, aranyozott | bm= 3,10 | - | | Tűzszakasz 4 | | Csónaklakkos műmárvány helyreállítása (FF-01-11) és meglévő falábazat |
| 1.62 | Lépcsőtér | 22,08 | 24,59 | Kemény mészkő lépcső (PA-04-11) | Festett ferde síkfödém/körbefutó tagozat | bm= 2,94-3,37 | - | | Tűzszakasz 4 | Restaurálás, festés (FF-01-06, FF-01-20, ME-05-01) | Meglévő tölgyfa falburkolat |
| 1.63 | Közlekedő | 73,32 | 81,6 | Csaphornyos parketta (PA-01-04) | Festett síkfödém, körbefutó tagozat | bm=2,67/3,01 | Rabic álmennyezet | ás=2,67/3,01 | Tűzszakasz 4 | Restaurálás, festés (FF-01-06, FF-01-09, FF-01-20, ME-01-02-C, ME-05-01) | Tölgyfa falburkolat felújítása (FA-01-07) |
| 1.64 | Női Wc | 3,45 | 7,63 | Gres lapburkolat (PA-04-05) | - | bm= 2,97 | Új mon. gk. álm. (ME-03-01-B) | ás= 2,60 | Tűzszakasz 4 | Festés (ME-01-02-B), színezett vékony vakolat (FF-01-12) | Fali kő (FK-2, FK-3), fali greslap burkolat (FG-2) |
| 1.65 | Férfi Wc | 4,62 | 9,51 | Gres lapburkolat (PA-04-05) | - | bm= 2,97 | Új mon. gk. álm. (ME-03-01-B) | ás= 2,60 | Tűzszakasz 4 | Festés (ME-01-02-B), színezett vékony vakolat (FF-01-12) | Fali kő (FK-1, FK-3), fali greslap burkolat (FG-2) |
| 1.66 | Páholy | 10,03 | 14,65 | Versailles-i tölgyfa parketta műemléki terekbe (PA-01-04-B) | Tükrös boltozat (ME-05-01) | bm=2,42/3,02, 2,88 | - | | Tűzszakasz 4 | Új falikárpit (FF-02-02-A), műemléki mennyezet tisztítása, restaurálása (ME-05-01) | - |
| 1.67 | Páholy | 7,39 | 15,97 | Új tölgyfa parketta műemléki terekbe (PA-01-04) | Tükrös boltozat (ME-05-01) | bm=2,42/3,02, 2,88 | - | | Tűzszakasz 4 | Új falikárpit (FF-02-02-A), műemléki mennyezet tisztítása, restaurálása (ME-05-01) | HDF lap akusztikai erősítés, és díszítősáv lábazati zóna (FF-02-02-C) |
| 1.68 | Páholy | 7,21 | 15,31 | Új tölgyfa parketta műemléki terekbe (PA-01-04) | Tükrös boltozat (ME-05-01) | bm=2,42/3,02, 2,88 | - | | Tűzszakasz 4 | Új falikárpit (FF-02-02-A), műemléki mennyezet tisztítása, restaurálása (ME-05-01) | HDF lap akusztikai erősítés, és díszítősáv lábazati zóna (FF-02-02-C) |
| 1.69 | Páholy | 6,92 | 15,53 | Új tölgyfa parketta műemléki terekbe (PA-01-04) | Tükrös boltozat (ME-05-01) | bm=2,42/3,02, 2,88 | - | | Tűzszakasz 4 | Új falikárpit (FF-02-02-A), műemléki mennyezet tisztítása, restaurálása (ME-05-01) | HDF lap akusztikai erősítés, és díszítősáv lábazati zóna (FF-02-02-C) |
| 1.70 | Páholy | 6,96 | 15,6 | Új tölgyfa parketta műemléki terekbe (PA-01-04) | Tükrös boltozat (ME-05-01) | bm=2,42/3,02, 2,88 | - | | Tűzszakasz 4 | Új falikárpit (FF-02-02-A), műemléki mennyezet tisztítása, restaurálása (ME-05-01) | HDF lap akusztikai erősítés, és díszítősáv lábazati zóna (FF-02-02-C) |
| 1.71 | Páholy | 6,51 | 16,28 | Új tölgyfa parketta műemléki terekbe (PA-01-04) | Tükrös boltozat (ME-05-01) | bm=2,42/3,02, 2,88 | - | | Tűzszakasz 4 | Új falikárpit (FF-02-02-A), műemléki mennyezet tisztítása, restaurálása (ME-05-01) | HDF lap akusztikai erősítés, és díszítősáv lábazati zóna (FF-02-02-C) |
| 1.72 | Páholy | 5,93 | 14,42 | Új tölgyfa parketta műemléki terekbe (PA-01-04) | Tükrös boltozat (ME-05-01) | bm=2,42/3,02, 2,88 | - | | Tűzszakasz 4 | Új falikárpit (FF-02-02-A), műemléki mennyezet tisztítása, restaurálása (ME-05-01) | HDF lap akusztikai erősítés, és díszítősáv lábazati zóna (FF-02-02-C) |
| 1.73 | Páholy | 5,59 | 14,46 | Új tölgyfa parketta műemléki terekbe (PA-01-04) | Tükrös boltozat (ME-05-01) | bm=2,42/3,02, 2,88 | - | | Tűzszakasz 4 | Új falikárpit (FF-02-02-A), műemléki mennyezet tisztítása, restaurálása (ME-05-01) | HDF lap akusztikai erősítés, és díszítősáv lábazati zóna (FF-02-02-C) |
| 1.74 | Páholy | 5,88 | 14,86 | Új tölgyfa parketta műemléki terekbe (PA-01-04) | Tükrös boltozat (ME-05-01) | bm=2,42/3,02, 2,88 | - | | Tűzszakasz 4 | Új falikárpit (FF-02-02-A), műemléki mennyezet tisztítása, restaurálása (ME-05-01) | HDF lap akusztikai erősítés, és díszítősáv lábazati zóna (FF-02-02-C) |
| 1.75 | Páholy | 6,14 | 10,84 | Új tölgyfa parketta műemléki terekbe (PA-01-04) | Tükrös boltozat (ME-05-01) | bm=2,42/3,02, 2,88 | - | | Tűzszakasz 4 | Új falikárpit (FF-02-02-A), műemléki mennyezet tisztítása, restaurálása (ME-05-01) | HDF lap akusztikai erősítés, és díszítősáv lábazati zóna (FF-02-02-C) |
| 1.76 | Páholy | 6,14 | 10,67 | Új tölgyfa parketta műemléki terekbe (PA-01-04) | Tükrös boltozat (ME-05-01) | bm=2,42/3,02, 2,88 | - | | Tűzszakasz 4 | Új falikárpit (FF-02-02-A), műemléki mennyezet tisztítása, restaurálása (ME-05-01) | HDF lap akusztikai erősítés, és díszítősáv lábazati zóna (FF-02-02-C) |
| 1.77 | Előtér | 10,46 | 17,11 | Új tölgyfa parketta műemléki terekbe (PA-01-04) | Kazettás fa mennyezet felújítása (ME-05-03) | bm= 2,97/3,02 | | | Tűzszakasz 4 | Tölgyfa falburkolat felújítása (FA-01-07) | Új falikárpit (FF-02-02-D) |
| 1.78 | Páholy | 12,84 | 17,81 | Új tölgyfa parketta műemléki terekbe (PA-01-04) | Boltozat (ME-05-01) | bm= 3,01/5,43 | - | | Tűzszakasz 4 | Festés (FF-01-06), műemléki mennyezet tisztítása, restaurálása (ME-05-01) | - |
| 1.79 | Székely Bertalan terem | 103,83 | 43,6 | Tölgyfa parketta műemléki terekbe: Versailles mintázattal, tervezett kiosztással (PA-01-04-C) | - | bm= 7,03 | Kazettás fa álmennyezet | | Tűzszakasz 4 | | Új falikárpit (FF-02-04), Meglévő tölgyfa falburkolat |
| 1.79E | Erkély | 63,81 | 39,87 | Műkő lapburkolat | - | | - | | – | | - |
| 1.80 | Előtér | 9,67 | 16,13 | Tölgyfa parketta műemléki terekbe: Versailles mintázattal, tervezett kiosztással (PA-01-04-C) | Festett, aranyozott | bm= 4,21 | - | | Tűzszakasz 4 | | Új falikárpit (FF-02-14), Meglévő tölgyfa falburkolat |
| 1.81 | Teakonyha | 6,22 | 10,22 | Meglévő gres lapburkolat | - | bm= 4,25/4,32 | Monolit gk. álmennyezet | | Tűzszakasz 4 | | |
| 1.82 | Wc | 1,68 | 5,22 | Meglévő gres lapburkolat | - | bm= | Monolit gk. álmennyezet | ás= 2,60 | Tűzszakasz 4 | | |
| 1.83 | Protokoll lépcsőház | 118,13 | 94,57 | Intarziás kőpadló (PA-04-12) | Boltozott, festett, aranyozott | bm= 7,02/7,22 | - | | – | | Kő falburkolat (FA-02-05) és meglévő festett műmárvány |
| 1.84 | Protokoll lépcső | 30,21 | 28,1 | Kemény mészkő lépcső (PA-04-11) | Boltozott, festett, aranyozott | | - | | – | | Meglévő kőlábazat, festett műmárvány |
| 1.85 | Lépcsőtér | 54,71 | 48,09 | Terrazzo / kő lap- és lépcsőburkolat, kő rag. lábazat (PA-04-20-A/B; PA-04-22; PA-04-21) | Íves monolit álmennyezet (ME-03-04) / meglévő boltozat (ME-05-01) | bm: változó | Íves monolit álmennyezet (ME-03-04) | változó | Tűzszakasz 4 | Díszítőfestés (FF-01-17; FF-01-16; FF-01-15) | Díszítőfestés dekorpanelen, vakolt mezőn és sík glettelt falon (FF-01-17; FF-01-16; FF-01-15) |
| 1.86 | Közlekedő | 27,66 | 29,9 | Terrazzo (PA-04-10) | Festett síkfödém/körbefutó tagozat | bm= 3,15 | - | | Tűzszakasz 4 | Festés (FF-01-06) | Meglévő kőlábazat |
| 1.87 | Büfé raktár | 21,45 | 20,61 | meglévő-megmaradó műkő | feltehetően kazettás poroszsüveg födém | bm= 2,78-2,98 | - | - | Tűzszakasz 4 | Festés (FF-01-02 ; ME-01-02) | falicsempe 2,10 m-ig |
| 1.88 | Díszlépcsőház | 47,74 | 34,7 | Márvány kismozaik (PA-04-13) | Festett, aranyozott | bm= 6,33 | - | | Tűzszakasz 4 | Meglévő kő falburkolat és festett műmárvány (FA-02-05) | Meglévő kő falburkolat és festett műmárvány |
| 1.89 | Díszlépcsőház | 59,68 | 44,75 | Márvány kismozaik (PA-04-13) Kemény mészkő lépcső (PA-04-11) | Festett, aranyozott | bm= 9,68/10,99 | - | | Tűzszakasz 4 | Meglévő kő falburkolat és festett műmárvány (FA-02-05) | Meglévő kő falburkolat és festett műmárvány |
| 1.90 | Díszlépcsőház | 47,16 | 33,99 | Márvány kismozaik (PA-04-13) | Festett, aranyozott | bm= 6,33 | - | | Tűzszakasz 4 | Meglévő kő falburkolat és festett műmárvány (FA-02-05) | Meglévő kő falburkolat és festett műmárvány |
| 1.91 | Közlekedő | 27,74 | 30 | Terrazzo (PA-04-10) | Festett síkfödém/körbefutó tagozat | bm= 3,15 | - | | Tűzszakasz 4 | Festés (FF-01-06) | Meglévő kőlábazat |
| 1.92 | Lépcsőtér | 54,11 | 47,25 | Terrazzo / kő lap- és lépcsőburkolat, kő rag. lábazat (PA-04-20-A/B; PA-04-22; PA-04-21) | Íves monolit álmennyezet (ME-03-04) | bm: változó | Íves monolit álmennyezet (ME-03-04) | változó | Tűzszakasz 4 | Díszítőfestés (FF-01-17; FF-01-16; FF-01-15) | Díszítőfestés dekorpanelen, vakolt mezőn és sík glettelt falon (FF-01-17; FF-01-16; FF-01-15) |
| 1.93 | Diszponibilis tér | 22,27 | 20,72 | Gres padlóburkolat (PA-04-23) | kazettás poroszsüveg födém | bm= 2,78-2,98 | - | - | Tűzszakasz 4 | Festés (FF-01-02 ; ME-01-02) | - |
| 1.94 | Dohányzó folyosó | 91,16 | 102,19 | Tölgyfa parketta műemléki terekbe (PA-01-04-C) | - | bm= | Kazettás fa álmennyezet | ás= 2,80 | Tűzszakasz 4 | | Tölgyfa falburkolat javítása (FA-01-07-B), Új oldalfali indamintás brokát kárpit a dohányzófolyosón, alátétszövettel keretre feszítve, a fogadó szerkezet javításával, szükség szerinti cseréjével (FF-02-13) |
| 1.94E | Erkély | 86,57 | 46,37 | Mészkő lapburkolat | - | | - | | – | | - |
| 1.95 | Büfé | 190,71 | 72,48 | Tölgyfa parketta műemléki terekbe (PA-01-04-C) | Boltozott festett mennyezet | bm= 10,69 | - | | Tűzszakasz 4 | Műmárvány helyreállítása (FF-01-10), Műemléki festett felületek tisztítása, restaurálása a díszítő festés helyreállításával (FF-01-09) | Kőlábazat javítása (FA-02-03) és meglévő festett műmárvány |
| 1.96 | Világítóerkély +3,01 | 3,47 | 7,46 | Meglévő, felújítandó, simított betonpadló (PA-04-07-B) | monolit vasbeton | bm= 2,38 | - | | Tűzszakasz 6 | Matt fekete festés (FF-01-02-A, ME-01-02-A) | - |
| 1.96C | Igazgatói terasz | 60,86 | 39,19 | meglévő-megmaradó műkő | - | - | - | - | Tűzszakasz 5 | - | - |
| 1.97 | Világítóerkély +3,01 | 3,47 | 7,46 | Meglévő, felújítandó, simított betonpadló (PA-04-07-B) | monolit vasbeton | bm= 2,38 | - | | Tűzszakasz 6 | Matt fekete festés (FF-01-02-A, ME-01-02-A) | - |
| 1.98 | Új lógódíszlet-tároló | 42,61 | 36,72 | Meglévő, felújítandó, simított betonpadló (PA-04-07-B) | Acélgerenda/acéllemez | bm= 3,26 | - | | Tűzszakasz 6 | Festés FF-01-02-A, ME-01-06D | - |
| | | 2 549,66 m² | | | | | | | | | |

MEGJEGYZÉS, JELMAGYARÁZAT

**MEGJEGYZÉS:**

- A terveken szereplő konkrét termékek helyettesíthetők teljesítménynyilatkozatuk alapján velük műszakilag egyenértékű termékekkel.
  Csak olyan teljesítménynyilatkozata alapján műszakilag egyenértékű helyettesítő termék alkalmazható, melynek gyártója rendelkezik MSZ EN ISO 140001:2005 szerinti minősítéssel.
- AZ ÉPÍTÉSZ TERVEK A SZAKÁGI TERVEKKEL EGYÜTT KEZELENDŐK!!!

**Építészeti jelmagyarázat**

- meglévő falazat
- meglévő vasbeton szerkezet
- monolit vasbeton szerkezet
- pórusbeton falazat (Ytong)
- mészhomok tégla falazat (Silka)
- kisméretű tégla falazat
- fa szerkezet
- gipszkarton falazat
- hangszigetelt gipszkarton falazat
- gipszkarton előtét falazat
- padlóösszefolyó
- padlóösszefolyó padlócsatornával (burkolható)
- szerkezet bontás
- tömbinjektálás - talajjal határos falaknál (póruszáró injektálás a falszerkezetekben)
- vonalmenti vízszigetelés - közbenső falaknál (póruszáró injektálás a padlóvonal fölött)
- vízszintes padlószigetelés
- falkód - LÁSD MŰLEÍRÁS
- pinceszinti hangstudiók hangelnyelő panelei, ajtóval egy magasságban a falra rögzítve
- pinceszinti hangstudiók diffúzor panelei, ajtóval egy magasságban a falra rögzítve
- színpadtechnikai vállalkozó vállalása
- részletterv hivatkozás (U.-..)
- revízió jelölése (előző kiadáshoz képest történt változások) (SZAKÁG.R.DÁTUM.OP.SORSZÁM)
- 0 – meglévő, megmaradó padlóburkolat felújítás nélkül
- 1 – meglévő burkolat felújítása
- 2 – új burkolat készítése
- 3 – új padlórétegrend készítése

**Specifikáció jelmagyarázat**

- FA-xx-xx, BB-xx-xx – Falburkolat
- FF-xx-xx – Fal felületképzés
- PA-xx-xx – Padlóburkolat
- ÁNY-xx-xx – Árnyékolás, függönyözés

A specifikációk leírását a **MAO-EP-KT-000-20-XX Specifikáció** nevű füzet tartalmazza.

A rétegrendek leírását a **MAO-EP-KT-000-10-XX Rétegrendek** nevű füzet tartalmazza.

**Beléptető jelmagyarázat**


- központi vezérlő
- ajtóvezérlő
- kártyaolvasó
- nyitásérzékelő
- elektromos zár
- vésznyitó
- szerver
- switch
- kulcskezelő
- munkaidő-nyilvántartó
- forgóvilla

| | | | | | | |
|---|---|---|---|---|---|---|
| **Munka száma** / *Job number* 313 | **terület** *area* | **szak** *prof.* | **terv** *phase* | **sorszám** *serial* | **azon.** *ID* | **revízió** *revision* |
| **Lépték** / *Scale* M = 1:50 | MAO | EP | MV | 106 | 00 | 01 |
| **Dátum** / *Date* 2022.07.25 | | | | | | |

**Rajz neve** / *Drawing name*

# 1. emeleti alaprajz

**Navigátor** / *Navigator*

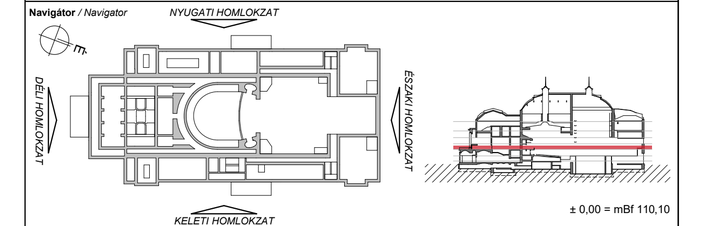


**Munka neve** / *Job name*

**MAGYAR ÁLLAMI OPERAHÁZ korszerűsítése**

*1061 Budapest, Andrássy út 22. hrsz.:* **29209**

**Munka típusa** altípusa/ *Job category subcategory*

**Megvalósulási terv / As-Built Documentation**
**Építészeti tervek / Architectural Plans**


**Megrendelő** / Client

**W-É-L Opera Konzorcium**
*2051 Biatorbágy, Vendel Park, Huber u. 1.*

W-É-L OPERA KONZORCIUM
Magyar Állami Operaház korszerűsítése

**Generál tervező** / General Designer

**ZDA-Zoboki Építésziroda Kft.**
H–1061 Budapest, Andrássy út 45.
+36 1 321 3006, 07, 08
www.zda.hu zda@zda.hu

**Projektvezető építész** / *Project Leader*
Borzák Richárd

**Projekt koordinátor** / *Project Coordinator*
Farkas Dóra

**Építészek** / *Architects*
Bánsági Dávid, Fekete Attila, Galgóczki Bonifác, Kakas László, Molnár Zoé, Poller Mónika, Révai Virág, Seidl Krisztián, Silvester Csaba, Szontág Júlia, Szlabey Balázs, Timár András

**Tartószerkezeti tervező** / *Structural Engineering*
Bimbó Gábor
STR-Design Kft.


**Megjegyzés** / *Notes*

A jelen Megvalósulási dokumentáció alapját képező Kiviteli dokumentáció a CÉH zRt. felmérése alapján készült, a ZDA-Zoboki Építésziroda Kft. helyszíni ellenőrzést nem végzett.
Jelen Megvalósulási dokumentáció a ZDA-Zoboki Építésziroda Kft. által készített és az Opera Vagyonkezelő Kft. által jóváhagyott kiviteli dokumentáció felhasználásával, a generálkivitelező W-É-L Opera Konzorcium, mint Megrendelő által készített és átadott megvalósulási tervi adatszolgáltatás digitális feldolgozásával készült.

Az adatszolgáltatás teljeskörűségét, valamint a megépült állapottal való megegyezőségét nem ellenőriztük, mivel a generálkivitelező W-É-L Opera Konzorcium nyilatkozott, hogy a kivitelezési munkákat az általa átadott megvalósulási adatszolgáltatás szerint végezte és mindez a megépült állapotnak megfelel.