HELYISÉGLISTA

sorszám	helyiség neve	terület	kerület	padlóburkolat	mennyezet típusa	belmagasság	álmennyezet típusa	álm. alsó sík	tűzszakasz	felületképzés	falburkolat
2.1	Lépcsőtér	22,71	30,43	meglévő felújítandó helyszíni műkő lépcső (PA-04-03-A-2, B-2)	tükrös kialakítású síkfödém	bm= 3,28-3,81	-	-	Tűzszakasz 5	Festés (FF-01-02, FF-01-13-C ; ME-01-02-C)	-
2.1A	Művészeti titkárság leülős lépcsőtér	12,47	14,86	meglévő felújítandó helyszíni műkő lépcső (PA-04-03-A-2)	monolit vb. síkfödém	bm= 1,85-3,81	-	-	Tűzszakasz 5	Festés (FF-01-02, FF-01-13-C ; ME-01-02)	-
2.1B	IT	11,69	17,21	műgyanta - antisztatikus (PA-02-03)	monolit vb síkfödém	bm=2,04 / ger. a.s. 1,85	-	-	Tűzszakasz 5	Festés (FF-01-02 ; ME-01-02)	-
2.2	Művészeti titkárság váró	25,63	27,31	Elemes műkőlap (PA-04-02-B-2)	tükrös kialakítású síkfödém	bm= 3,81	-	-	Tűzszakasz 5	Festés (FF-01-13-C ; ME-01-02)	dikroikus üvegfólia (FA-02-07)
2.3	Művészeti főtitkár	22,21	20,11	parketta (PA-01-10-C-4)	poroszsüveg födém	bm= 3,98	-	-	Tűzszakasz 5	Festés (FF-01-13-C ; ME-01-02)	-
2.4	Közlekedő	8,09	12,36	parketta (PA-01-10-C-4)	monolit vb födém	bm= 4,07	-	-	Tűzszakasz 4	Festés (FF-01-13-C ; ME-01-02)	-
2.5	Mosdó	2,5	7,31	60x60-as hidegburkolat (PA-04-18-B)	monolit vb födém	bm= 4,06	mon. imp. gk. álm. (ME-03-01-B)	ás=3,00	Tűzszakasz 4	Festés (FF-01-02 ; ME-01-02)	10x10 hidegburkolat (FA-02-06), 10x10 színes hidegburkolat (FA-02-06-F,G)
2.6	Művészeti titkárság váró	39,18	38,06	parketta (PA-01-10-C-4), lépcső frontján is!	poroszsüveg födém	bm= 3,90-4,00	mon. gk. takarás (ME-03-03-A)	ás= 3,60	Tűzszakasz 4	Festés (FF-01-13-C ; ME-01-02)	-
2.7	WC	1,54	5,14	60x60-as hidegburkolat (PA-04-18-B)	monolit vb födém	bm= 4,06	mon. imp. gk. álm. (ME-03-01-B)	ás=3,00	Tűzszakasz 4	Festés (FF-01-02 ; ME-01-02)	10x10 hidegburkolat (FA-02-06)
2.9	Művészeti igazgatóság	21,99	19,49	parketta (PA-01-10-C-4)	poroszsüveg födém	bm= 3,90-4,00	-	-	Tűzszakasz 4	Festés (FF-01-13-C ; ME-01-02)	-
2.11	Próbarend	19,65	18,67	parketta (PA-01-10-C-4)	poroszsüveg födém	bm= 3,90-4,00	-	-	Tűzszakasz 4	Festés (FF-01-13-C ; ME-01-02)	-
2.12	Műv. titk. tárgyaló	23,07	20,98	parketta (PA-01-10-C-4)	poroszsüveg födém	bm= 2,99-3,09	mon gk takarás (ME-03-03-A)	ás= 2,70	Tűzszakasz 4	Festés (FF-01-13-C ; ME-01-02)	-
2.15	Művészeti titkárság	34,19	24,01	parketta (PA-01-10-C-4)	poroszsüveg födém	bm= 2,99-3,09	-	-	Tűzszakasz 4	Festés (FF-01-13-C ; ME-01-02)	-
2.16	Közlekedő	10,55	15,4	meglévő, felújítandó műkő lapburkolat (PA-04-02-A-2)	tükrös sík mennyezet (poroszsüveg födémen)	bm= 3,98	mon. gk. takarás (ME-03-03-A)	ás= 3,20	Tűzszakasz 5	Festés (FF-01-13-A, FF-01-13-G ; ME-01-10-A)	-
2.17	Korrepetítori folyosó	46,76	56,14	meglévő, felújítandó műkő lapburkolat (PA-04-02-A-2); új elemes műkő lap (PA-04-02-A-2, B)	dongaboltozat	bm= 3,97-4,12	mon. gk. takarás (ME-03-03-A); bontható, perforált fém álm. (ME-02-09-A)	ás= 3,20; 2,75	Tűzszakasz 5	Festés (FF-01-13-A, FF-01-13-G ; ME-01-10-A)	elemes acéllemez burkolat (FA-01-12-C)
2.18	Korrepetítori szoba	39,69	27,92	parketta (PA-01-10-C-4)	poroszsüveg födém; mon. vb. mező	bm= 3,98-4,08	mon. akusztikai gk. álm. (ME-04-04-C)	ás=3,61	Tűzszakasz 5	Festés (FF-01-13-B ; ME-01-02)	akusztikai falburkolat (FA-03-08)
2.20	Korrepetítori szoba	17,03	17,29	parketta (PA-01-10-C-4)	poroszsüveg födém	bm= 3,98-4,08	mon. akusztikai gk. álm. (ME-04-04-C)	ás=3,61	Tűzszakasz 5	Festés (FF-01-13-B ; ME-01-02)	akusztikai falburkolat (FA-03-08)
2.21	Korrepetítori szoba	26,02	20,63	parketta (PA-01-10-C-4)	poroszsüveg födém	bm= 3,98-4,08	mon. akusztikai gk. álm. (ME-04-04-C)	ás=3,61	Tűzszakasz 5	Festés (FF-01-13-B ; ME-01-02)	akusztikai falburkolat (FA-03-08)
2.22	Korrepetítori szoba	16,47	17,08	parketta (PA-01-10-C-4)	poroszsüveg födém	bm= 3,98-4,08	mon. akusztikai gk. álm. (ME-04-04-C)	ás=3,61	Tűzszakasz 5	Festés (FF-01-13-B ; ME-01-02)	akusztikai falburkolat (FA-03-08)
2.23	Korrepetítori szoba	15,94	18,12	parketta (PA-01-10-C-4)	poroszsüveg födém	bm= 3,98-4,08	mon. akusztikai gk. álm. (ME-04-04-C)	ás=3,30; 3,61	Tűzszakasz 5	Festés (FF-01-13-B ; ME-01-02)	akusztikai falburkolat (FA-03-08)
2.24	Közlekedő	11,65	16,34	meglévő, felújítandó műkő lapburkolat (PA-04-02-A-2)	dongaboltozat	bm= 3,35-3,48	mon.gk. takarás (ME-03-03-A)	ás= 2,83	Tűzszakasz 5	Festés (FF-01-13-A ; ME-01-02)	-
2.25	Hajós u. hátsó lépcsőház	21,65	28,64	meglévő felújítandó helyszíni műkő lépcső (PA-04-03-A-2, B-2)	tükrös kialakítású síkfödém	bm= 3,45 (közbenső pihenő)	-	-	Tűzszakasz 5	Festés (FF-01-13-A, FF-01-13-C ; ME-01-02-C)	-
2.26	Közlekedő	5,85	10,18	meglévő, felújítandó műkő lapburkolat (PA-04-02-A-2)	dongaboltozat	bm= 3,37-3,53	-	-	Tűzszakasz 5	Festés (FF-01-13-A ; ME-01-02)	elemes burkolat (FA-01-12-C)
2.27	Wc	2	5,73	60x60-as hidegburkolat (PA-04-18-B)	dongaboltozat	bm= 3,37-3,53	mon. imp. gk. álm. (ME-03-01-B)	ás=3,00	Tűzszakasz 5	Festés (FF-01-02 ; ME-01-02)	Hidegburkolat falnézetek szerint
2.28	IT	2,76	6,7	műgyanta-antisztatikus (PA-02-03)	dongaboltozat	bm= 3,37-3,53	-	-	Tűzszakasz 5	Festés (FF-01-02 ; ME-01-02)	-
2.29	Közlekedő	5,42	9,72	meglévő, felújítandó műkő lapburkolat (PA-04-02-A-2)	dongaboltozat	bm= 3,37-3,53	mon. gk. takarás (ME-03-03-C)	ás= 2,94	Tűzszakasz 5	Festés (FF-01-13-A ; ME-01-02)	elemes burkolat (FA-01-12-C)
2.30	Közlekedő	11,01	15,67	meglévő, felújítandó műkő lapburkolat (PA-04-02-A-2)	dongaboltozat	bm= 3,35-3,48	mon. gk. takarás (ME-03-03-C)	ás= 2,94	Tűzszakasz 5	Festés (FF-01-13-A ; ME-01-02)	-
2.31	Dalszínház u. hátsó lépcsőház	21,59	28,62	meglévő felújítandó helyszíni műkő lépcső (PA-04-03-A-2, B-2)	tükrös kialakítású síkfödém	bm= 3,45 (közbenső pihenő)	-	-	Tűzszakasz 5	Festés (FF-01-13-A, FF-01-13-C ; ME-01-02-C)	-
2.32	Közlekedő	2,14	5,97	meglévő, felújítandó műkő lapburkolat (PA-04-02-A-2)	poroszsüveg	bm= ~3,91-4,03	bontható perforált fém álm. (ME-02-09-A)	ás= 2,75	Tűzszakasz 5	Festés (FF-01-13-A ; ME-01-02)	-
2.33	Férfi énekkari folyosó	48,94	61,33	Elemes műkőlap (PA-04-02-B)	poroszsüveg	bm= ~4,06	bontható perforált fém álm. (ME-02-09-A)	ás= 2,75	Tűzszakasz 5	Festés (FF-01-13-A ; ME-01-02)	táblás HPL burkolat (FA-01-13-A)
2.34A	Férfi mosdó	8,4	14,46	60x60-as hidegburkolat (PA-04-18-B)	poroszsüveg födém	bm= ~4,06	rácsos fém álmennyezet (ME-02-07)	ás=3,00	Tűzszakasz 5	Festés (FF-01-02 ; ME-01-02)	10x10 csempe burkolat (FA-02-06); 10x10-es Színes csempeburkolat (FA-02-06-D,E)
2.34B	Tak. szer.	1,02	4,14	60x60-as hidegburkolat (PA-04-18-B)	poroszsüveg födém	bm= ~4,06	rácsos fém álmennyezet (ME-02-07)	ás=3,00	Tűzszakasz 5	Festés (FF-01-02 ; ME-01-02)	10x10 csempe burkolat (FA-02-06)
2.35	Férfi WC	8,97	12,78	60x60-as hidegburkolat (PA-04-18-B)	poroszsüveg födém	bm= ~4,06	rácsos fém álmennyezet (ME-02-07)	ás=3,60	Tűzszakasz 5	Festés (FF-01-02 ; ME-01-02)	10x10 csempe burkolat (FA-02-06)
2.36	Ffi zuhanyzó	8,79	12,54	60x60-es hidegburkolat (PA-04-18-E)	poroszsüveg födém	bm= ~4,06	rácsos fém álmennyezet (ME-02-07)	ás=3,60	Tűzszakasz 5	Festés (FF-01-02 ; ME-01-02)	10x10 csempe burkolat (FA-02-06); 10x10-es Színes csempeburkolat (FA-02-06-D,E)
2.37	Férfi énekkari öltöző	90,06	44,68	parketta (PA-01-10-D)	poroszsüveg födém	bm= ~4,06	mon. perforált gk. álmennyezet (ME-04-06)	ás= 4,06	Tűzszakasz 5	Festés (FF-01-02 ; ME-01-02)	elemes falburkolat (FA-01-13-H)
2.38	Munkapódium	18,79	21,16	Meglévő, fekete színpadi fapadló felújítása (PA-01-08-B)	Acélgerenda/színpadi fapadló	bm= 2,13/2,33	-		Tűzszakasz 1	Festés FF-01-02-A, ME-01-06D	-
2.39	Munkapódium	18,89	22	Meglévő, fekete színpadi fapadló felújítása (PA-01-08-B)	Acélgerenda/színpadi fapadló	bm= 2,13/2,33	-		Tűzszakasz 1	Festés FF-01-02-A, ME-01-06D	-
2.40	Közlekedő	172,18	159,15	Csaphornyos parketta (PA-01-04)	Boltozott/sík, festett	bm=3,46/3,94	Rabic álmennyezet	ás= 2,52	Tűzszakasz 4	Restaurálás, festés (FF-01-06, FF-01-09, FF-01-20, ME-01-02-C, ME-05-01)	Tölgyfa falburkolat felújítása (FA-01-07)
2.41	Lépcsőtér	4,42	7,45	Bordás vaslemez (Jelzet:Öv.1.H-R.fém)	-	bm= 2,60	-		Tűzszakasz 4	Festés (FF-01-02)	-
2.42	Páholy	5,29	9,99	Új tölgyfa parketta műemléki terekbe (PA-01-04)	Síkfödém (ME-05-02)	bm= 2,52	-		Tűzszakasz 4	Új falikárpit (FF-02-02-A), fa szerkezetű mennyezet javítása (ME-05-02)	HDF lap akusztikai erősítés, és díszítősáv lábazati zóna (FF-02-02-C)
2.43	Páholy	5,04	9,77	Új tölgyfa parketta műemléki terekbe (PA-01-04)	Síkfödém (ME-05-02)	bm= 2,52	-		Tűzszakasz 4	Új falikárpit (FF-02-02-A), fa szerkezetű mennyezet javítása (ME-05-02)	HDF lap akusztikai erősítés, és díszítősáv lábazati zóna (FF-02-02-C)
2.44	Páholy	4,44	9,87	Új tölgyfa parketta műemléki terekbe (PA-01-04)	Síkfödém (ME-05-02)	bm= 2,52	-		Tűzszakasz 4	Új falikárpit (FF-02-02-A), fa szerkezetű mennyezet javítása (ME-05-02)	HDF lap akusztikai erősítés, és díszítősáv lábazati zóna (FF-02-02-C)
2.45	Páholy	4,12	9,05	Új tölgyfa parketta műemléki terekbe (PA-01-04)	Síkfödém (ME-05-02)	bm= 2,52	-		Tűzszakasz 4	Új falikárpit (FF-02-02-A), fa szerkezetű mennyezet javítása (ME-05-02)	HDF lap akusztikai erősítés, és díszítősáv lábazati zóna (FF-02-02-C)
2.46	Páholy	4,52	9,48	Új tölgyfa parketta műemléki terekbe (PA-01-04)	Síkfödém (ME-05-02)	bm= 2,52	-		Tűzszakasz 4	Új falikárpit (FF-02-02-A), fa szerkezetű mennyezet javítása (ME-05-02)	HDF lap akusztikai erősítés, és díszítősáv lábazati zóna (FF-02-02-C)
2.47	Páholy	5,12	12,34	Új tölgyfa parketta műemléki terekbe (PA-01-04)	Síkfödém (ME-05-02)	bm= 2,52	-		Tűzszakasz 4	Új falikárpit (FF-02-02-A), fa szerkezetű mennyezet javítása (ME-05-02)	HDF lap akusztikai erősítés, és díszítősáv lábazati zóna (FF-02-02-C)
2.48	Páholy	5,61	13,54	Új tölgyfa parketta műemléki terekbe (PA-01-04)	Síkfödém (ME-05-02)	bm= 2,52	-		Tűzszakasz 4	Új falikárpit (FF-02-02-A), fa szerkezetű mennyezet javítása (ME-05-02)	HDF lap akusztikai erősítés, és díszítősáv lábazati zóna (FF-02-02-C)
2.49	Páholy	5,84	15,22	Új tölgyfa parketta műemléki terekbe (PA-01-04)	Síkfödém (ME-05-02)	bm= 2,52	-		Tűzszakasz 4	Új falikárpit (FF-02-02-A), fa szerkezetű mennyezet javítása (ME-05-02)	HDF lap akusztikai erősítés, és díszítősáv lábazati zóna (FF-02-02-C)
2.50	Páholy	5,89	13,46	Új tölgyfa parketta műemléki terekbe (PA-01-04)	Síkfödém (ME-05-02)	bm= 2,52	-		Tűzszakasz 4	Új falikárpit (FF-02-02-A), fa szerkezetű mennyezet javítása (ME-05-02)	HDF lap akusztikai erősítés, és díszítősáv lábazati zóna (FF-02-02-C)
2.51	Páholy	6,11	13,67	Új tölgyfa parketta műemléki terekbe (PA-01-04)	Síkfödém (ME-05-02)	bm= 2,52	-		Tűzszakasz 4	Új falikárpit (FF-02-02-A), fa szerkezetű mennyezet javítása (ME-05-02)	HDF lap akusztikai erősítés, és díszítősáv lábazati zóna (FF-02-02-C)
2.52	Páholy	8,2	14,21	Új tölgyfa parketta műemléki terekbe (PA-01-04)	Síkfödém (ME-05-02)	bm= 2,52	-		Tűzszakasz 4	Új falikárpit (FF-02-02-A), fa szerkezetű mennyezet javítása (ME-05-02)	HDF lap akusztikai erősítés, és díszítősáv lábazati zóna (FF-02-02-C)
2.55	Női WC	14,37	20,43	Gres lapburkolat (PA-04-05)	síkfödém	bm= 4,01	Új mon. gk. álm. (ME-03-01-B)	ás= 2,20/2,60	Tűzszakasz 4	Festés (ME-01-02-B), színezett vékony vakolat (FF-01-12)	Fali kő (FK-2, FK-3), fali greslapburkolat (FG-2)
2.57	Lépcsőtér	19,39	21,25	Kemény mészkő lépcső (PA-04-11)	Boltozott, festett	bm= 3,44--3,79/4,53	-		Tűzszakasz 4	Restaurálás, festés (FF-01-06, FF-01-09, FF-01-20, ME-05-01)	Meglévő tölgyfa falburkolat
2.58	Tárgyaló/szünetterem	41,82	31,8	Csaphornyos parketta (PA-01-04)	Festett, aranyozott	bm= 4,22	-		Tűzszakasz 4	Restaurálás (ME-05-01)	Tölgyfa falburkolat felújítása (FA-01-07), Új falikárpit (FF-02-09)
2.59	Galéria	27,28	31,84	Terrazzo (PA-04-10)	Boltozott, festett, aranyozott	bm= 3,35	-		Tűzszakasz 4		Meglévő kőlábazat és festett műmárvány
2.60	Lépcsőtér	54,2	47,28	Terrazzo / kő lap- és lépcsőburkolat, kő rag. lábazat (PA-04-20-A/B; PA-04-22; PA-04-21)	Íves monolit álmennyezet (ME-03-04)	bm: változó	Íves monolit álmennyezet (ME-03-04)	változó	Tűzszakasz 4	Díszítőfestés (FF-01-17; FF-01-16; FF-01-15)	Díszítőfestés dekorpanelen, vakolt mezőn és sík glettelt falon (FF-01-17; FF-01-16; FF-01-15)
2.61	Átjáró	4,72	8,51	Helyszíni műkő	Boltozott	bm= 4,00	-		–		-
2.62	Tárgyaló/szünetterem	42,12	31,88	Csaphornyos parketta (PA-01-04)	Festett, aranyozott	bm= 4,22	-		Tűzszakasz 4	Restaurálás (ME-05-01)	Tölgyfa falburkolat felújítása (FA-01-07), Új falikárpit (FF-02-09)
2.63	Galéria	27,04	31,58	Terrazzo (PA-04-10)	Boltozott, festett, aranyozott	bm= 3,35	-		Tűzszakasz 4		Meglévő kőlábazat és festett műmárvány
2.64	Lépcsőtér	54,7	48,09	Terrazzo / kő lap- és lépcsőburkolat, kő rag. lábazat (PA-04-20-A/B; PA-04-22; PA-04-21)	Íves monolit álmennyezet (ME-03-04)	bm: változó	Íves monolit álmennyezet (ME-03-04)	változó	Tűzszakasz 4	Díszítőfestés (FF-01-17; FF-01-16; FF-01-15)	Díszítőfestés dekorpanelen, vakolt mezőn és sík glettelt falon (FF-01-17; FF-01-16; FF-01-15)
2.65	Átjáró	4,59	7,99	Helyszíni műkő	Boltozott	bm= 4,00	-		–		-
2.66	Lépcsőtér	19,26	21,37	Kemény mészkő lépcső (PA-04-11)	Boltozott, festett	bm= 3,47-3,79/4,44	-		Tűzszakasz 4	Restaurálás, festés (FF-01-06, FF-01-09, FF-01-20, ME-05-01)	Meglévő tölgyfa falburkolat
2.67	Férfi WC	8,06	16,03	Gres lapburkolat (PA-04-05)	síkfödém	bm= 4,08	Új mon. gk. álm. (ME-03-01-B)	ás= 2,60	Tűzszakasz 4	Festés (ME-01-02-B), színezett vékony vakolat (FF-01-12)	Gres lapburkolat (FG-2), fali kő (FG-3)
2.68	Előtér	1,06	4,5	Gres lapburkolat (PA-04-17)	Monolit vasbeton	bm= 4,09	-		Tűzszakasz 4	Festés (FF-01-02-B, ME-01-02-B) mosás és dörzsálló páraáteresztő festés	Kerámia falburkolat (FA-02-06)
2.69	Gépház	18,99	18,08	Meglévő, megmaradó mettlachi burk. (PA-04-01-B)	Monolit vasbeton	bm= 2,81	-		Tűzszakasz 4	Festés (FF-01-02-B, ME-01-02-B)	-
2.71	Páholy	7,86	13,98	Új tölgyfa parketta műemléki terekbe (PA-01-04)	Síkfödém (ME-05-02)	bm= 2,52	-		Tűzszakasz 4	Új falikárpit (FF-02-02-A), fa szerkezetű mennyezet javítása (ME-05-02)	HDF lap akusztikai erősítés, és díszítősáv lábazati zóna (FF-02-02-C)
2.72	Páholy	6,21	14,82	Új tölgyfa parketta műemléki terekbe (PA-01-04)	Síkfödém (ME-05-02)	bm= 2,52	-		Tűzszakasz 4	Új falikárpit (FF-02-02-A), fa szerkezetű mennyezet javítása (ME-05-02)	HDF lap akusztikai erősítés, és díszítősáv lábazati zóna (FF-02-02-C)
2.73	Páholy	5,89	13,32	Új tölgyfa parketta műemléki terekbe (PA-01-04)	Síkfödém (ME-05-02)	bm= 2,52	-		Tűzszakasz 4	Új falikárpit (FF-02-02-A), fa szerkezetű mennyezet javítása (ME-05-02)	HDF lap akusztikai erősítés, és díszítősáv lábazati zóna (FF-02-02-C)
2.74	Páholy	5,83	14,24	Új tölgyfa parketta műemléki terekbe (PA-01-04)	Síkfödém (ME-05-02)	bm= 2,52	-		Tűzszakasz 4	Új falikárpit (FF-02-02-A), fa szerkezetű mennyezet javítása (ME-05-02)	HDF lap akusztikai erősítés, és díszítősáv lábazati zóna (FF-02-02-C)
2.75	Páholy	5,62	13,71	Új tölgyfa parketta műemléki terekbe (PA-01-04)	Síkfödém (ME-05-02)	bm= 2,52	-		Tűzszakasz 4	Új falikárpit (FF-02-02-A), fa szerkezetű mennyezet javítása (ME-05-02)	HDF lap akusztikai erősítés, és díszítősáv lábazati zóna (FF-02-02-C)
2.76	Páholy	5,12	12,36	Új tölgyfa parketta műemléki terekbe (PA-01-04)	Síkfödém (ME-05-02)	bm= 2,52	-		Tűzszakasz 4	Új falikárpit (FF-02-02-A), fa szerkezetű mennyezet javítása (ME-05-02)	HDF lap akusztikai erősítés, és díszítősáv lábazati zóna (FF-02-02-C)
2.77	Páholy	4,53	11,85	Új tölgyfa parketta műemléki terekbe (PA-01-04)	Síkfödém (ME-05-02)	bm= 2,52	-		Tűzszakasz 4	Új falikárpit (FF-02-02-A), fa szerkezetű mennyezet javítása (ME-05-02)	HDF lap akusztikai erősítés, és díszítősáv lábazati zóna (FF-02-02-C)
2.78	Páholy	4,15	11,09	Új tölgyfa parketta műemléki terekbe (PA-01-04)	Síkfödém (ME-05-02)	bm= 2,52	-		Tűzszakasz 4	Új falikárpit (FF-02-02-A), fa szerkezetű mennyezet javítása (ME-05-02)	HDF lap akusztikai erősítés, és díszítősáv lábazati zóna (FF-02-02-C)
2.79	Páholy	4,39	9,28	Új tölgyfa parketta műemléki terekbe (PA-01-04)	Síkfödém (ME-05-02)	bm= 2,52	-		Tűzszakasz 4	Új falikárpit (FF-02-02-A), fa szerkezetű mennyezet javítása (ME-05-02)	HDF lap akusztikai erősítés, és díszítősáv lábazati zóna (FF-02-02-C)
2.80	Páholy	5,54	10,45	Új tölgyfa parketta műemléki terekbe (PA-01-04)	Síkfödém (ME-05-02)	bm= 2,52	-		Tűzszakasz 4	Új falikárpit (FF-02-02-A), fa szerkezetű mennyezet javítása (ME-05-02)	HDF lap akusztikai erősítés, és díszítősáv lábazati zóna (FF-02-02-C)
2.81	Páholy	5,29	9,99	Új tölgyfa parketta műemléki terekbe (PA-01-04)	Síkfödém (ME-05-02)	bm= 2,52	-		Tűzszakasz 4	Új falikárpit (FF-02-02-A), fa szerkezetű mennyezet javítása (ME-05-02)	HDF lap akusztikai erősítés, és díszítősáv lábazati zóna (FF-02-02-C)
2.82	Lépcsőtér	4,41	7,45	Bordás vaslemez (Jelzet:Öv.1.D-R.fém)	-	bm= 2,60	-		Tűzszakasz 4	Festés (FF-01-02)	-
2.84	Vetítőpáholy	8,49	11,9	új padlószőnyeg	Ecophon Focus B hangelnyelő burk.	bm= 1,66	-		Tűzszakasz 4	FF-01-02a festett falak	perforált fémlemez
2.86	Világítóerkély +5,53	3,47	7,45	Meglévő, felújítandó, simított betonpadló (PA-04-07-B)	monolit vasbeton	bm= 2,38	-		Tűzszakasz 6	Matt fekete festés (FF-01-02-A, ME-01-02-A)	-
2.87	Világítóerkély +5,53	3,47	7,46	Meglévő, felújítandó, simított betonpadló (PA-04-07-B)	monolit vasbeton	bm= 3,05	-		Tűzszakasz 6	Matt fekete festés (FF-01-02-A, ME-01-02-A)	-
2.88	Világítóerkély +8,01	3,47	7,45	Meglévő, felújítandó, simított betonpadló (PA-04-07-B)	monolit vasbeton	bm= 3,05	-		Tűzszakasz 6	Matt fekete festés (FF-01-02-A, ME-01-02-A)	-
2.89	Világítóerkély +8,01	3,47	7,46	Meglévő, felújítandó, simított betonpadló (PA-04-07-B)	monolit vasbeton	bm= 2,38	-		Tűzszakasz 6	Matt fekete festés (FF-01-02-A, ME-01-02-A)	-
2.90	Erkély	25,36	23,58	Kőburkolat	Boltozott, festett, aranyozott	bm= 4,28/6,41	-		–		Mészkő
2.91	Erkély	20,24	22,27	Kőburkolat	Boltozott, festett, aranyozott	bm= 4,28/6,41	-		–		Mészkő
2.92	Erkély	54,92	64,09	Kőburkolat	Boltozott, festett, aranyozott	bm= 6,45	-		–		Mészkő
2.93	Erkély	20,12	22,91	Kőburkolat	Boltozott, festett, aranyozott	bm= 4,25/6,43	-		–		Mészkő
2.94	Erkély	25,21	23,47	Kőburkolat	Boltozott, festett, aranyozott	bm= 4,22/6,44	-		–		Mészkő
		1 512,75 m²									

MEGJEGYZÉS, JELMAGYARÁZAT

MEGJEGYZÉS:

- **A terveken szereplő konkrét termékek helyettesíthetők teljesítménynyilatkozatuk alapján velük műszakilag egyenértékű termékekkel. Csak olyan teljesítménynyilatkozata alapján műszakilag egyenértékű helyettesítő termék alkalmazható, melynek gyártója rendelkezik MSZ EN ISO 140001:2005 szerinti minősítéssel.**
- **AZ ÉPÍTÉSZ TERVEK A SZAKÁGI TERVEKKEL EGYÜTT KEZELENDŐK!!!**

Építészeti jelmagyarázat

- meglévő falazat
- meglévő vasbeton szerkezet
- monolit vasbeton szerkezet
- pórusbeton falazat (Ytong)
- mészhomok tégla falazat (Silka)
- kisméretű tégla falazat
- fa szerkezet
- gipszkarton falazat
- hangszigetelt gipszkarton falazat
- gipszkarton előtét falazat
- padlóösszefolyó
- padlóösszefolyó padlócsatornával (burkolható)
- szerkezet bontás
- tömbinjektálás - talajjal határos falaknál (póruszáró injektálás a falszerkezetekben)
- vonalmenti vízszigetelés - közbenső falaknál (póruszáró injektálás a padlóvonal fölött)
- vízszintes padlószigetelés
- ..... falkód - LÁSD MŰLEÍRÁS
- E pinceszinti hangstudiók hangelnyelő panelei, ajtóval egy magasságban a falra rögzítve
- D pinceszinti hangstudiók diffúzor panelei, ajtóval egy magasságban a falra rögzítve
- ... színpadtechnikai vállalkozó vállalása
- U.-.. részletterv hivatkozás
- SZAKÁG.R.DÁTUM.OP.SORSZÁM revízió jelölése (előző kiadáshoz képest történt változások)
- 0 meglévő, megmaradó padlóburkolat felújítás nélkül
- 1 meglévő burkolat felújítása
- 2 új burkolat készítése
- 3 új padlórétegrend készítése

Specifikáció jelmagyarázat

- FA-xx-xx, BB-xx-xx: Falburkolat
- FF-xx-xx: Fal felületképzés
- PA-xx-xx: Padlóburkolat
- ÁNY-xx-xx: Árnyékolás, függönyözés

A specifikációk leírását a **MAO-EP-KT-000-20-XX Specifikáció** nevű füzet tartalmazza.

A rétegrendek leírását a **MAO-EP-KT-000-10-XX Rétegrendek** nevű füzet tartalmazza.

Beléptető jelmagyarázat

- központi vezérlő
- ajtóvezérlő
- kártyaolvasó
- nyitásérzékelő
- elektromos zár
- vésznyitó
- szerver
- SW switch
- kulcskezelő
- munkaidő-nyilvántartó
- forgóvilla


Munka száma / *Job number*: 313
Lépték / *Scale*: M = 1:50
Dátum / *Date*: 2022.07.25

terület *area*	szak *prof.*	terv *phase*		sorszám *serial*	azon. *ID*	revízió *revision*
MAO	EP	MV	-	107	00	01

Rajz neve / *Drawing name*

2. emeleti alaprajz

Navigátor / *Navigator*

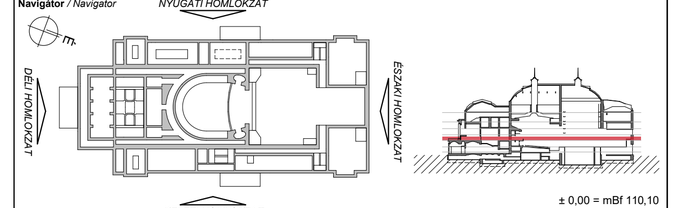

Munka neve / *Job name*
MAGYAR ÁLLAMI OPERAHÁZ korszerűsítése
1061 Budapest, Andrássy út 22. hrsz.: **29209**

Munka típusa altípusa/ *Job category subcategory*
Megvalósulási terv / As-Built Documentation
Építészeti tervek / Architectural Plans

Megrendelő / Client
W-É-L Opera Konzorcium
2051 Biatorbágy, Vendel Park, Huber u. 1.
W-É-L OPERA KONZORCIUM
Magyar Állami Operaház korszerűsítése

Generál tervező / General Designer
ZDA-Zoboki Építésziroda Kft.
H–1061 Budapest, Andrássy út 45.
+36 1 321 3006, 07, 08
www.zda.hu zda@zda.hu

Projektvezető építész / *Project Leader*
Borzák Richárd

Projekt koordinátor / *Project Coordinator*
Farkas Dóra

Építészek / *Architects*
Bánsági Dávid, Fekete Attila, Galgóczki Bonifác, Kakas László, Molnár Zoé, Poller Mónika, Révai Virág, Seidl Krisztián, Silvester Csaba, Szontág Júlia, Szlabey Balázs, Timár András

Tartószerkezeti tervező / *Structural Engineering*
Bimbó Gábor
STR-Design Kft.

Megjegyzés / *Notes*

A jelen Megvalósulási dokumentáció alapját képező Kiviteli dokumentáció a CÉH zRt. felmérése alapján készült, a ZDA-Zoboki Építésziroda Kft. helyszíni ellenőrzést nem végzett.
Jelen Megvalósulási dokumentáció a ZDA-Zoboki Építésziroda Kft. által készített és az Opera Vagyonkezelő Kft. által jóváhagyott kiviteli dokumentáció felhasználásával, a generálkivitelező W-É-L Opera Konzorcium, mint Megrendelő által készített és átadott megvalósulási tervi adatszolgáltatás digitális feldolgozásával készült.

Az adatszolgáltatás teljeskörűségét, valamint a megépült állapottal való megegyezőségét nem ellenőriztük, mivel a generálkivitelező W-É-L Opera Konzorcium nyilatkozott, hogy a kivitelezési munkákat az általa átadott megvalósulási adatszolgáltatás szerint végezte és mindez a megépült állapotnak megfelel.